

X₁₁

X₁₂

X₁₃

1,610 8,100 21,380 8,400 3,270

Y₇


Y₆

Y₅

Y₄

Y₃

2,300 8,100 6,600 8,100 8,700 995

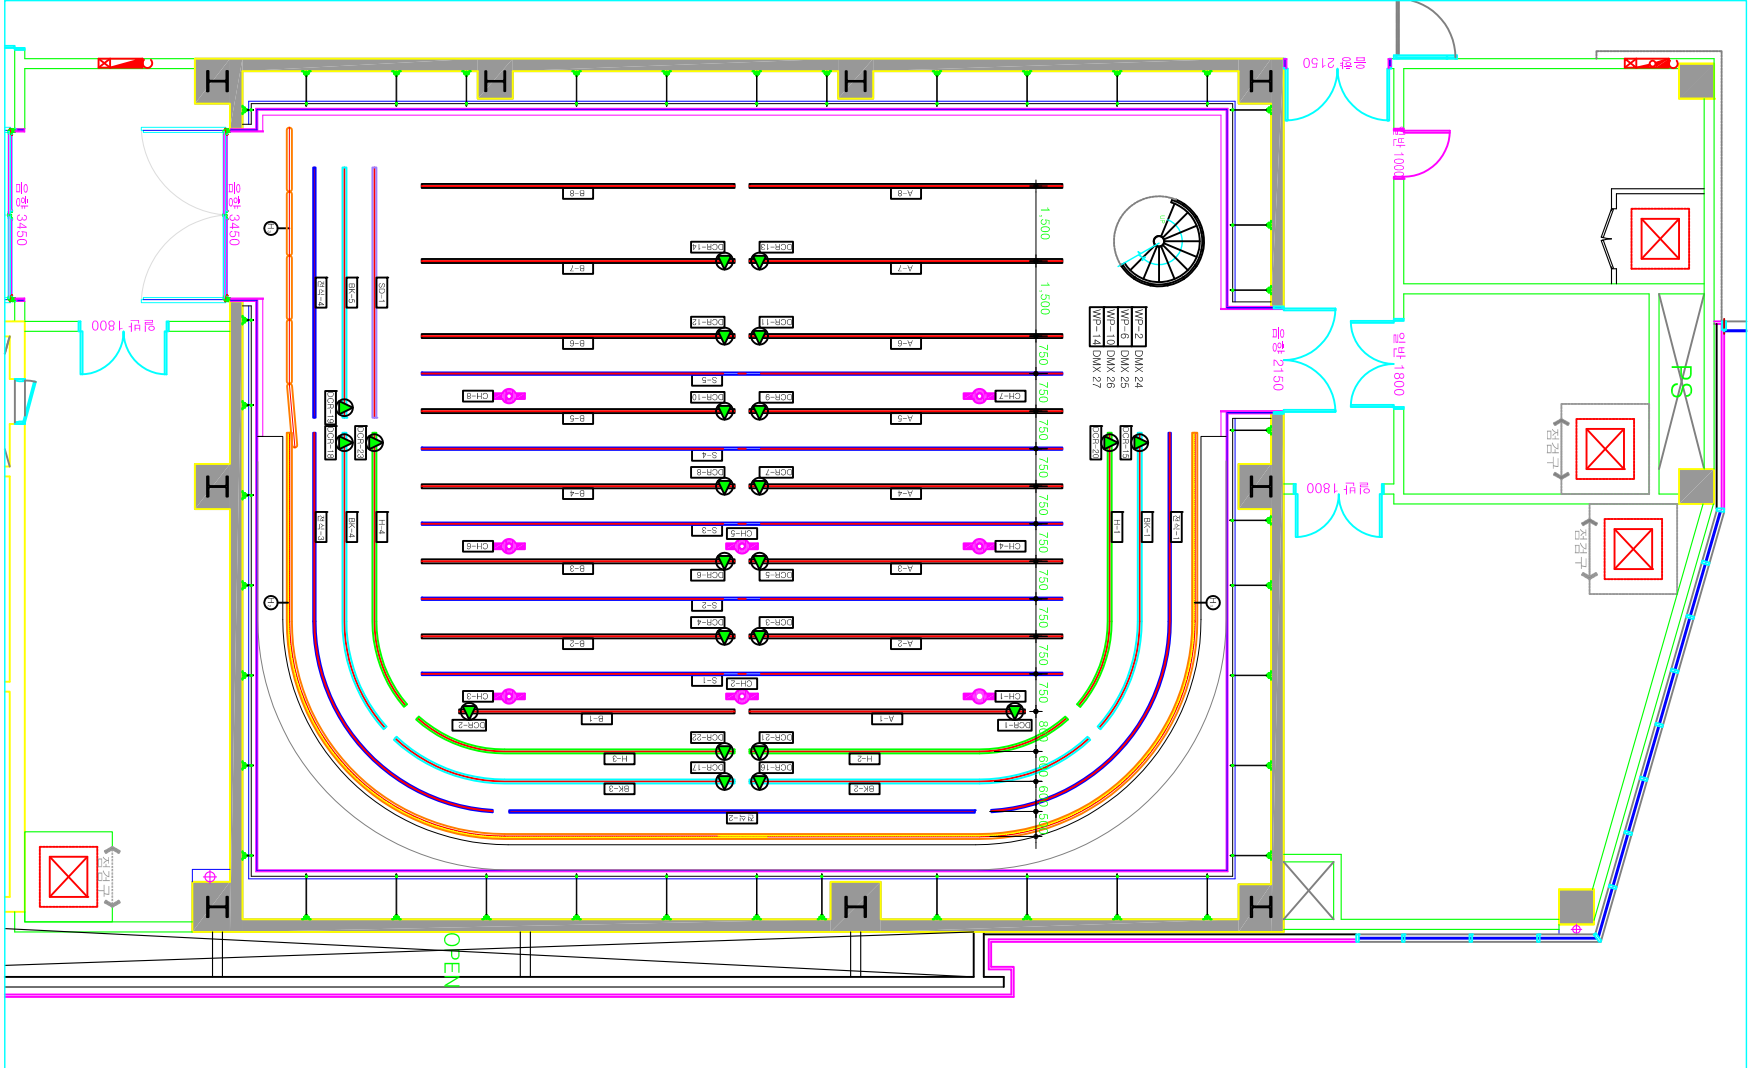

1 소형 C 스튜디오 조명설비 평면도-2

SCALE A1:1/75
A3:1/150

참고 사항

수정 날짜 수정 내용

0 13.08.14 준공도면

발주처

KCA
한국방송통신전파진흥원

SAMSUNG
삼성SDS

사업명
디지털방송콘텐츠지원센터
방송인프라 구축

도면명
소형 C 스튜디오 조명설비
평면도-2

검토 확인

작성 작성일자
2013.08.14

축척 A3 (1/150) KCA-L5-003